



▼ DG2 OK FFB = +9,886

▼ DG1 OK FFB = +6,856


▼ OG2 OK FFB = +4,189

▼ OG1 OK FFB = +2,564

▼ EG OK FFB = +0,000

▼ UG1 OK FFB = -2,275


Bestandsplan
Ansicht 1



Maßstab: 1 : 50

Gefertigt: 30.10.2018




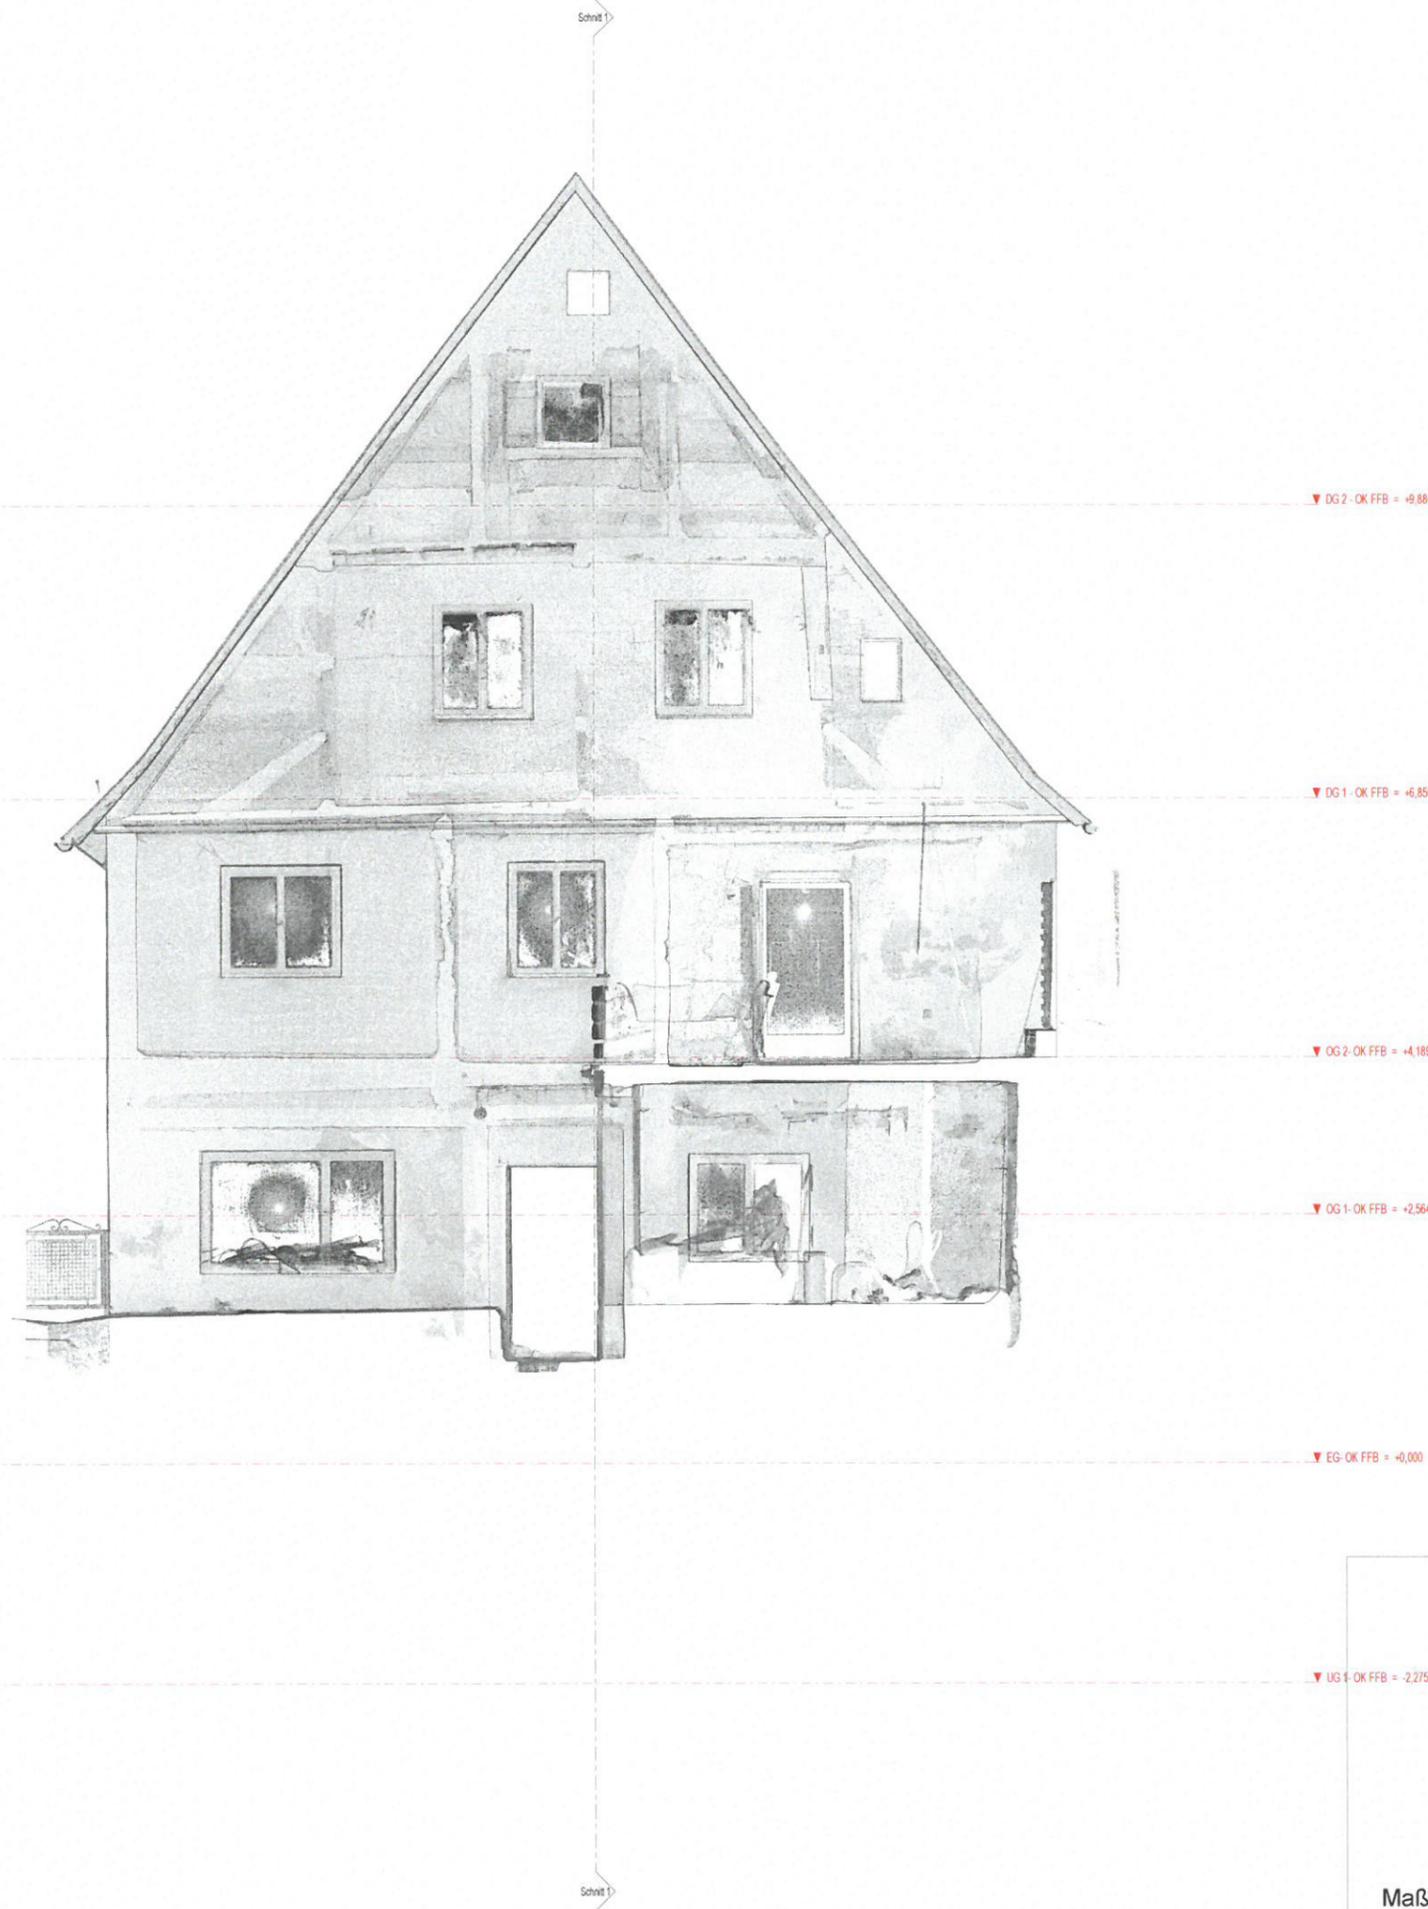


Bestandsplan
Ansicht 2

Maßstab: 1 : 50

Gefertigt: 30.10.2018





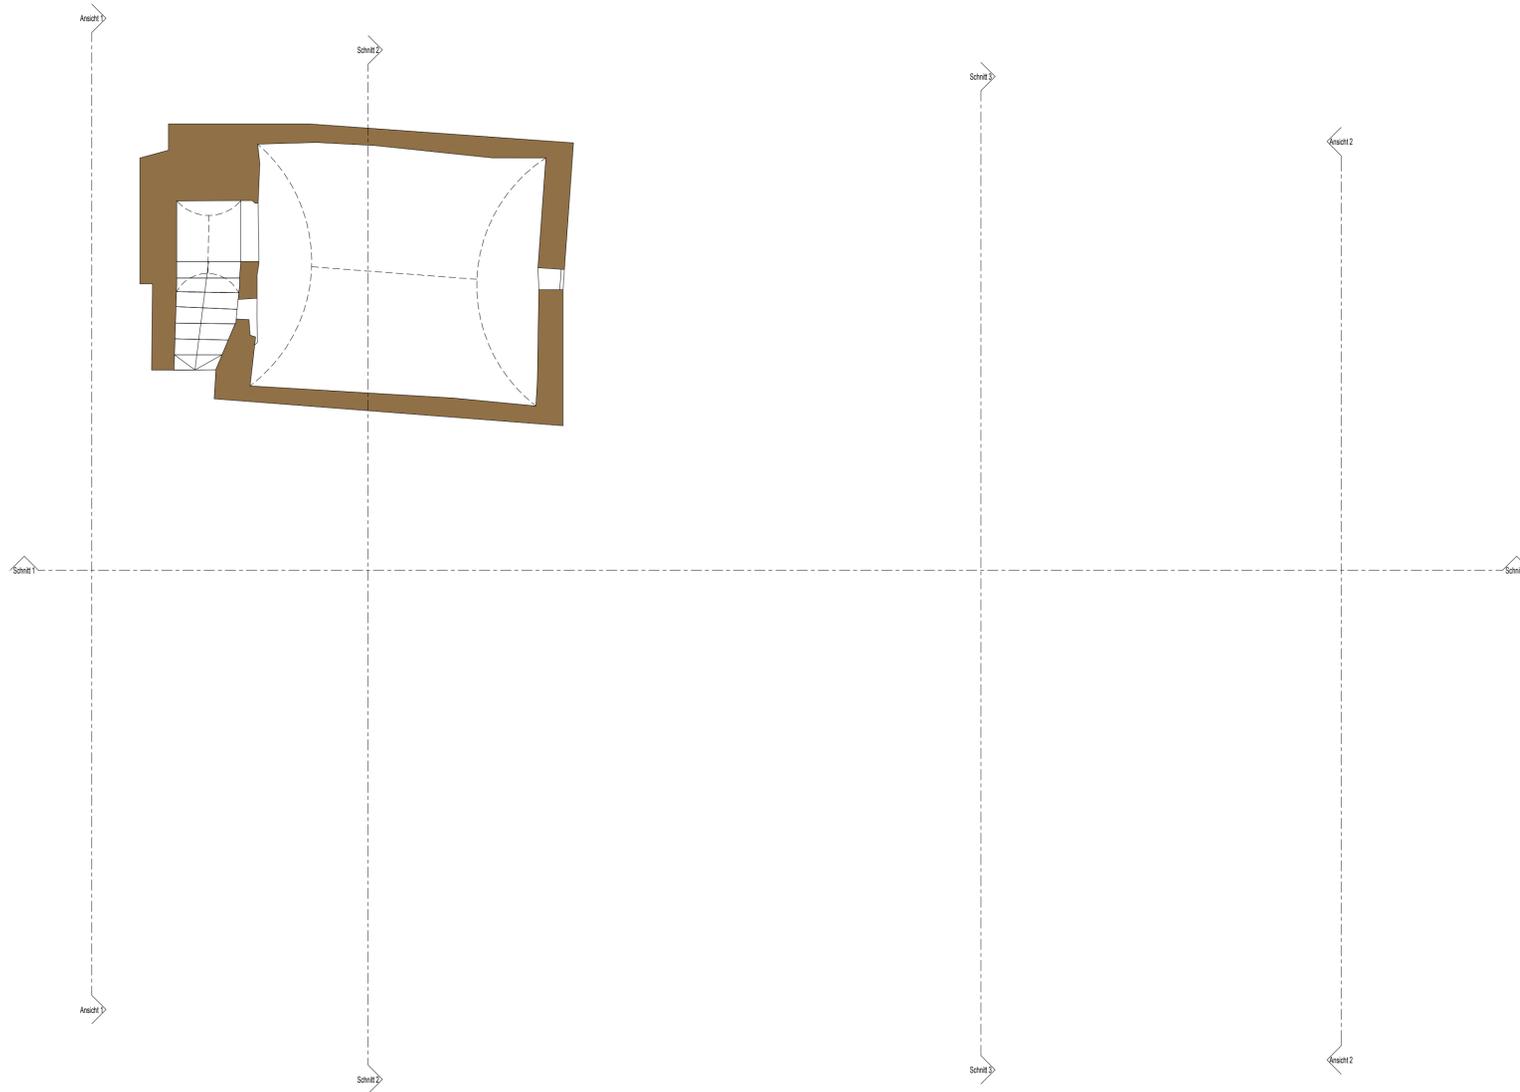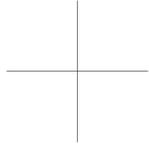

Bestandsplan
UG
Dinkelsbühl, Koppengasse 3

Maßstab: 1 : 50
Projekt Nr.: [REDACTED]

Gefertigt: 30.10.2018

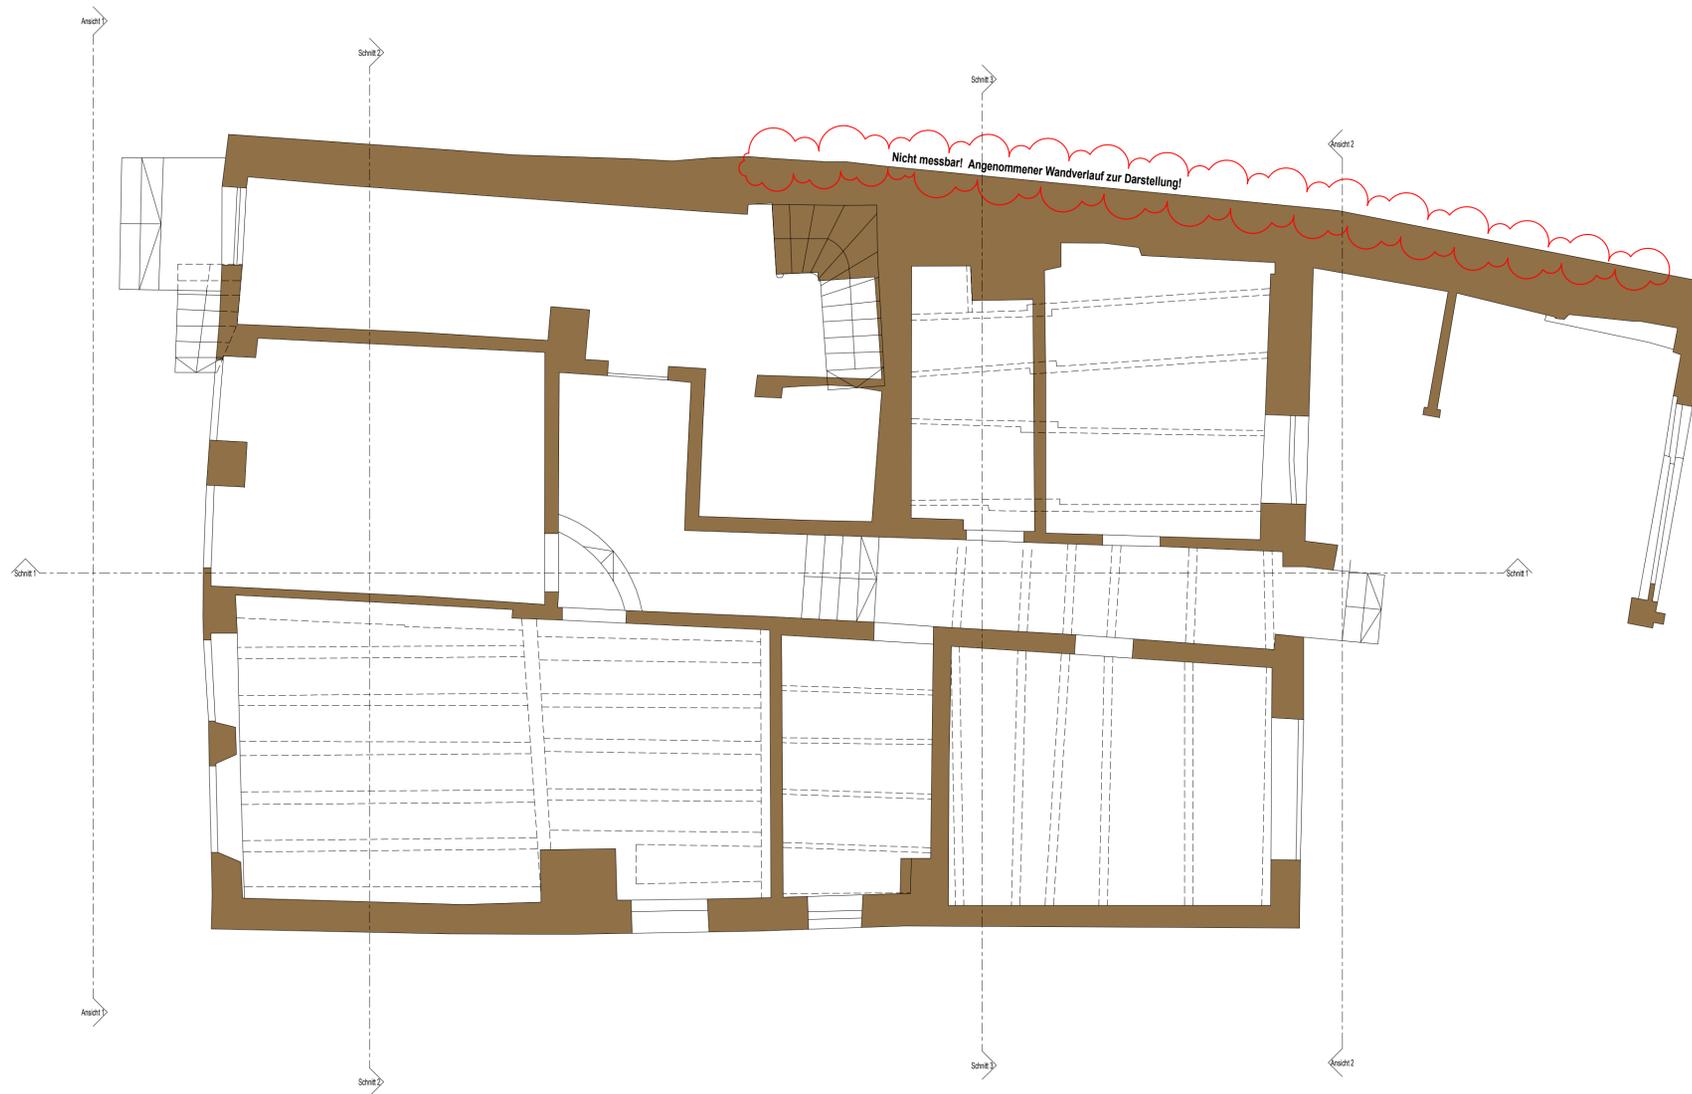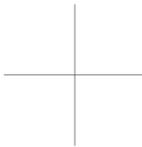



Bestandsplan
Erdgeschoss
Dinkelsbühl, Koppengasse 3



Maßstab: 1 : 50

Projektnr.: [Redacted]

Gefertigt: 30.10.2018

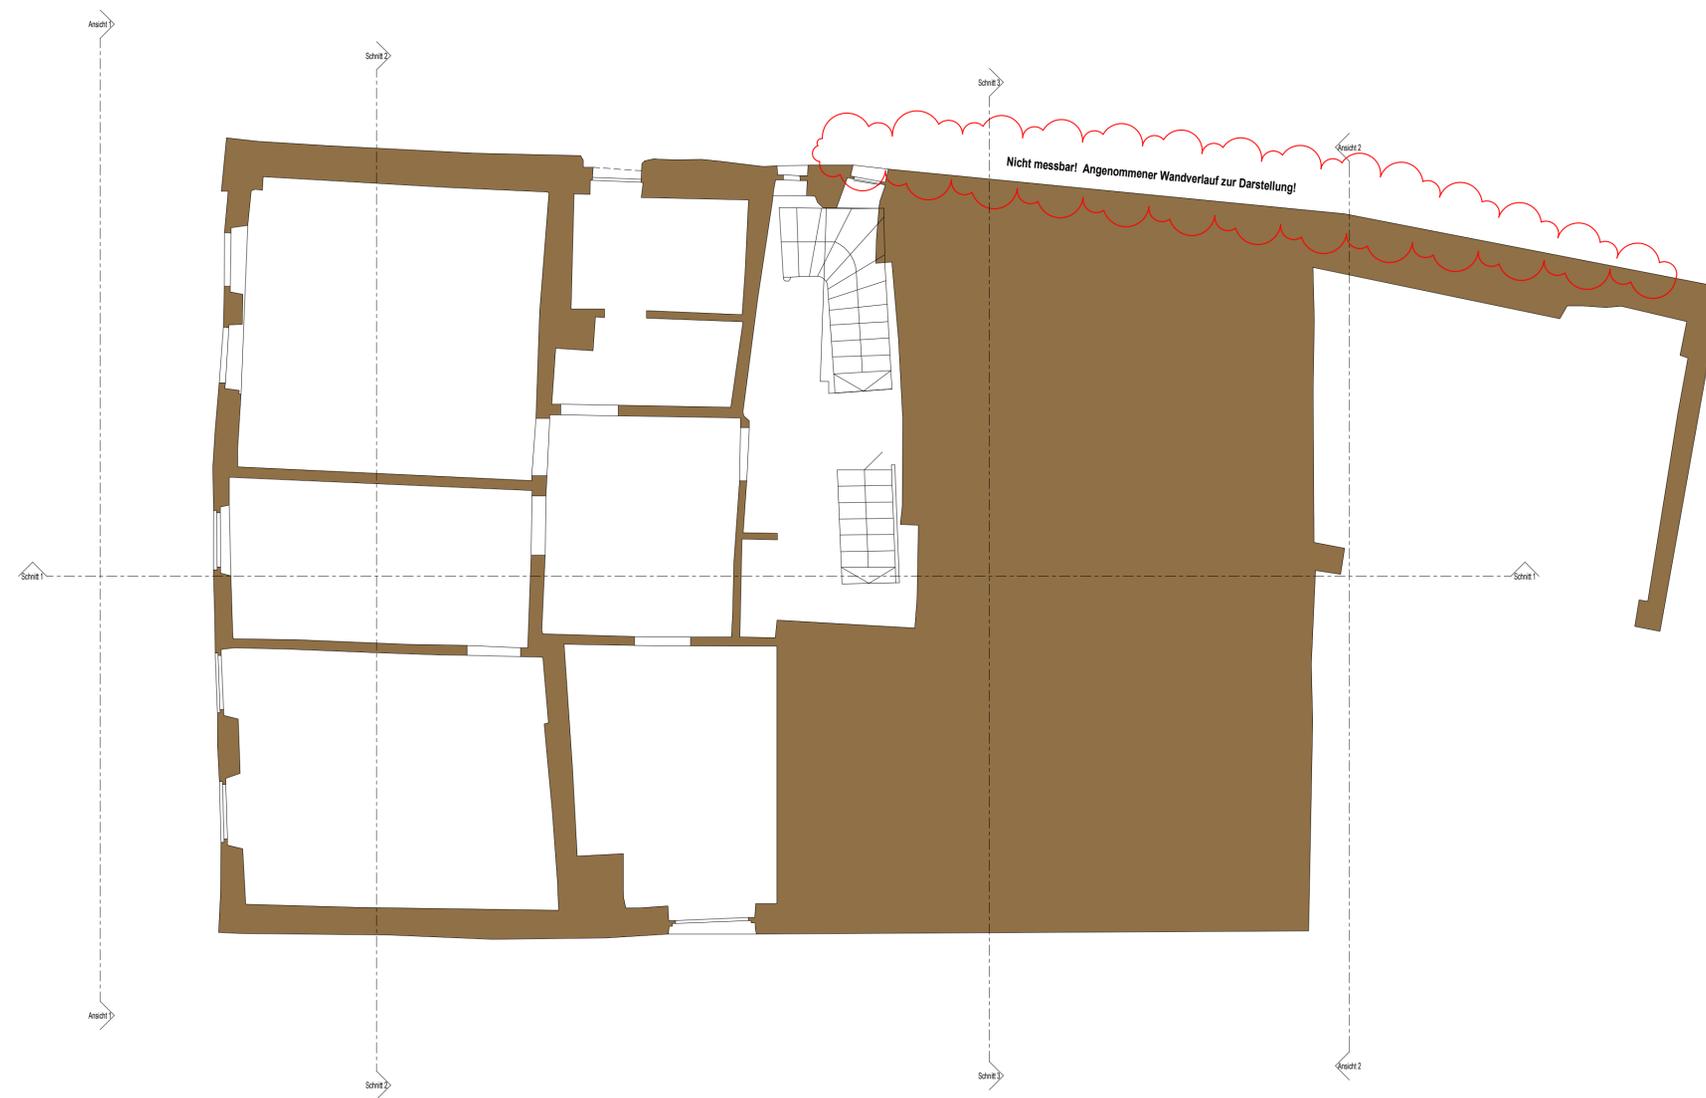
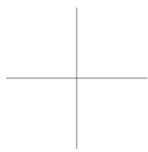


Bestandsplan
1. Obergeschoss
Dinkelsbühl, Koppengasse 3

Maßstab: 1 : 50

Projektnr.: [REDACTED]

Gefertigt: 30.10.2018

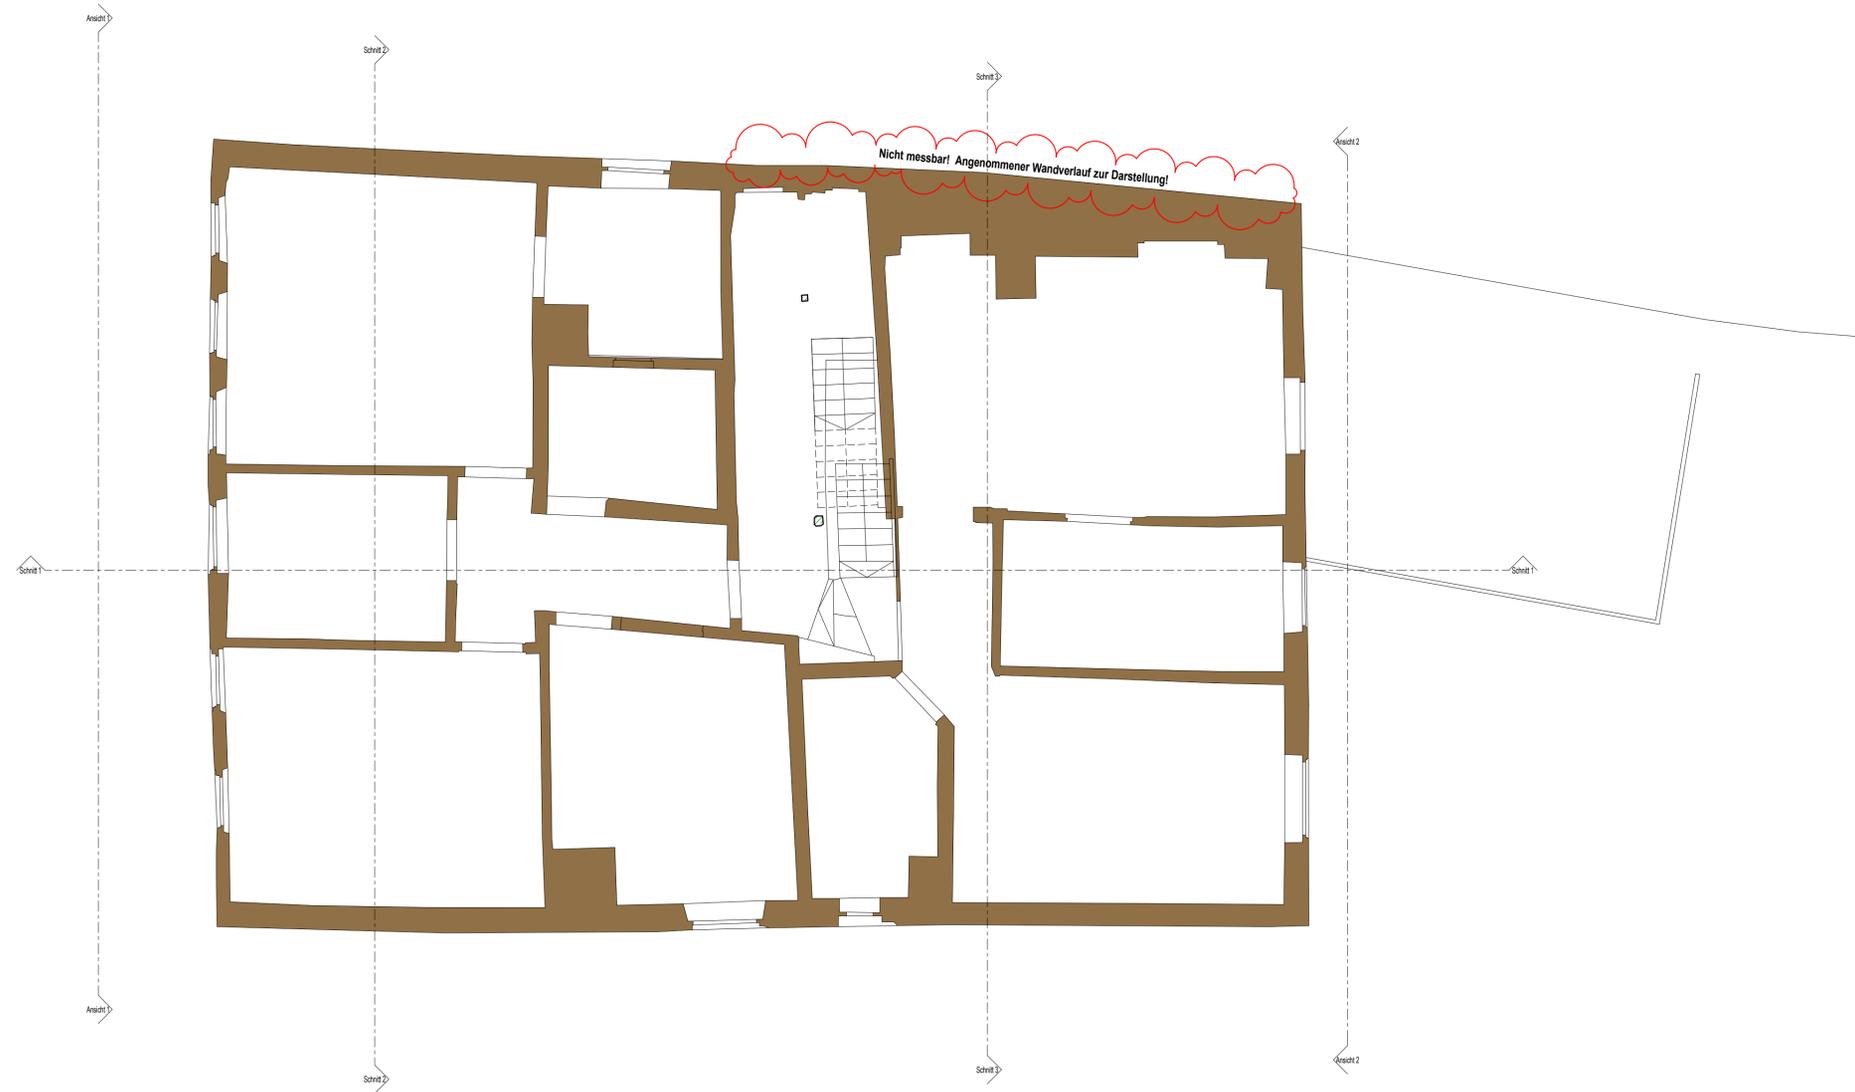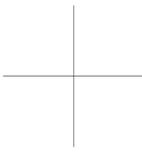

Bestandsplan
2. Obergeschoss
Dinkelsbühl, Koppengasse 3





Maßstab: 1 : 50

Gefertigt: 30.10.2018

Projektnr.: [Redacted]



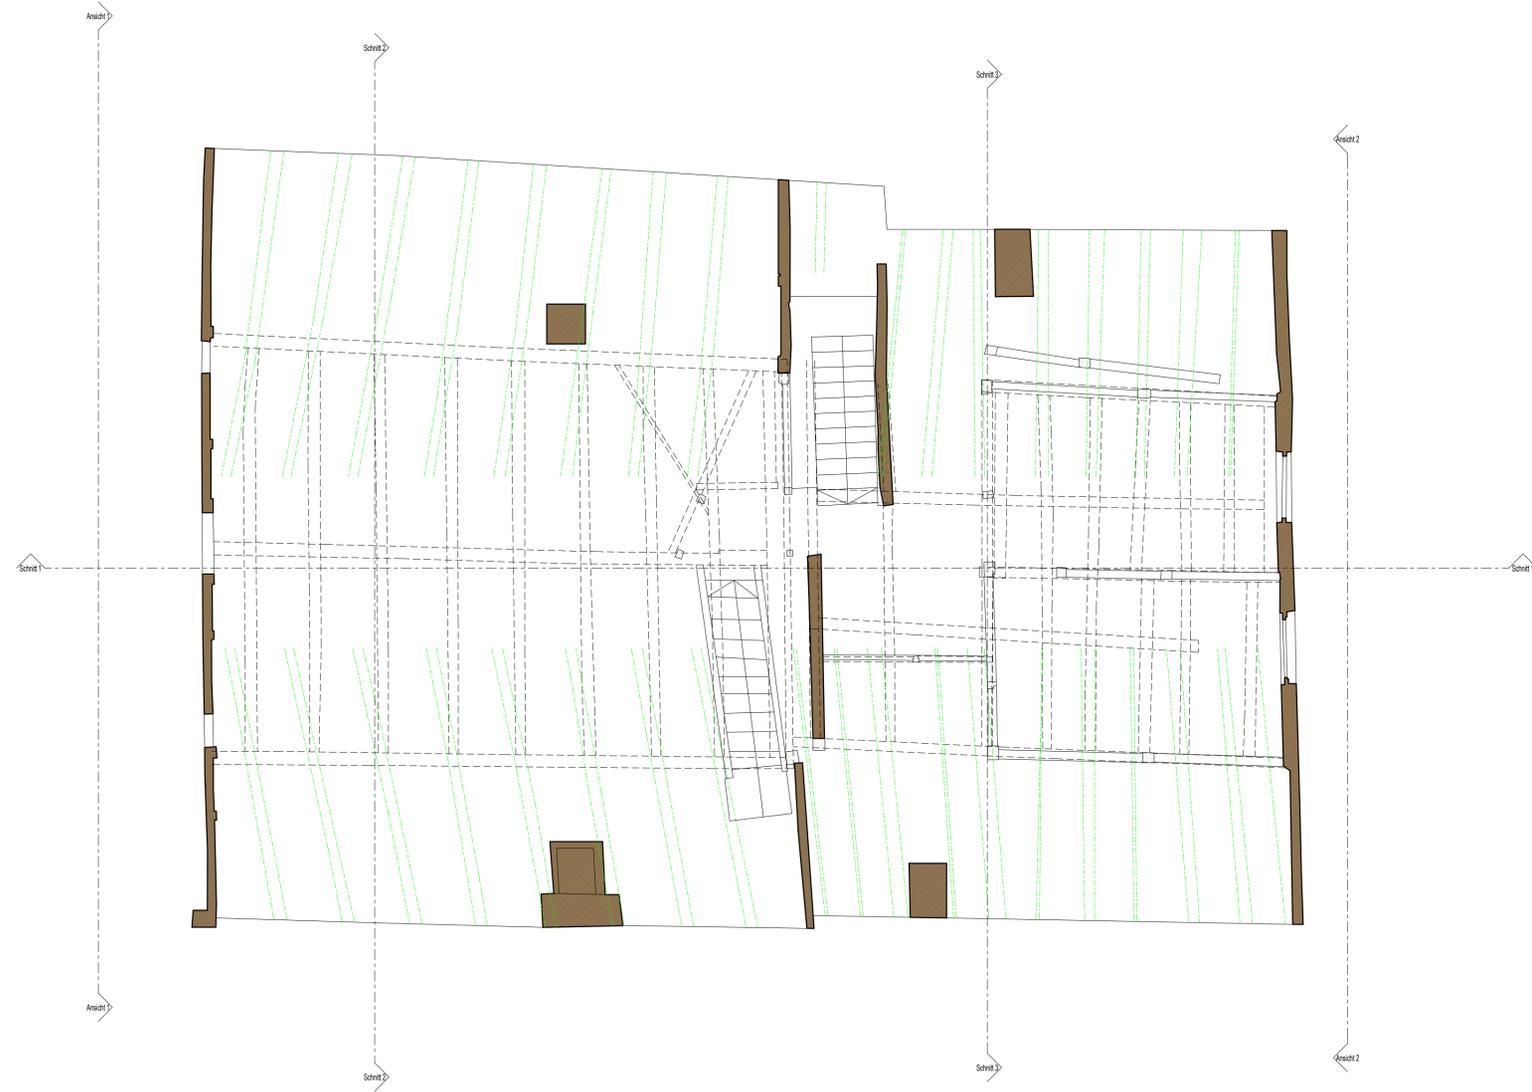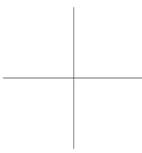

Bestandsplan
1. Dachgeschoss
Dinkelsbühl, Koppengasse 3





Maßstab: 1 : 50

Projektnr.: [Redacted]

Gefertigt: 30.10.2018



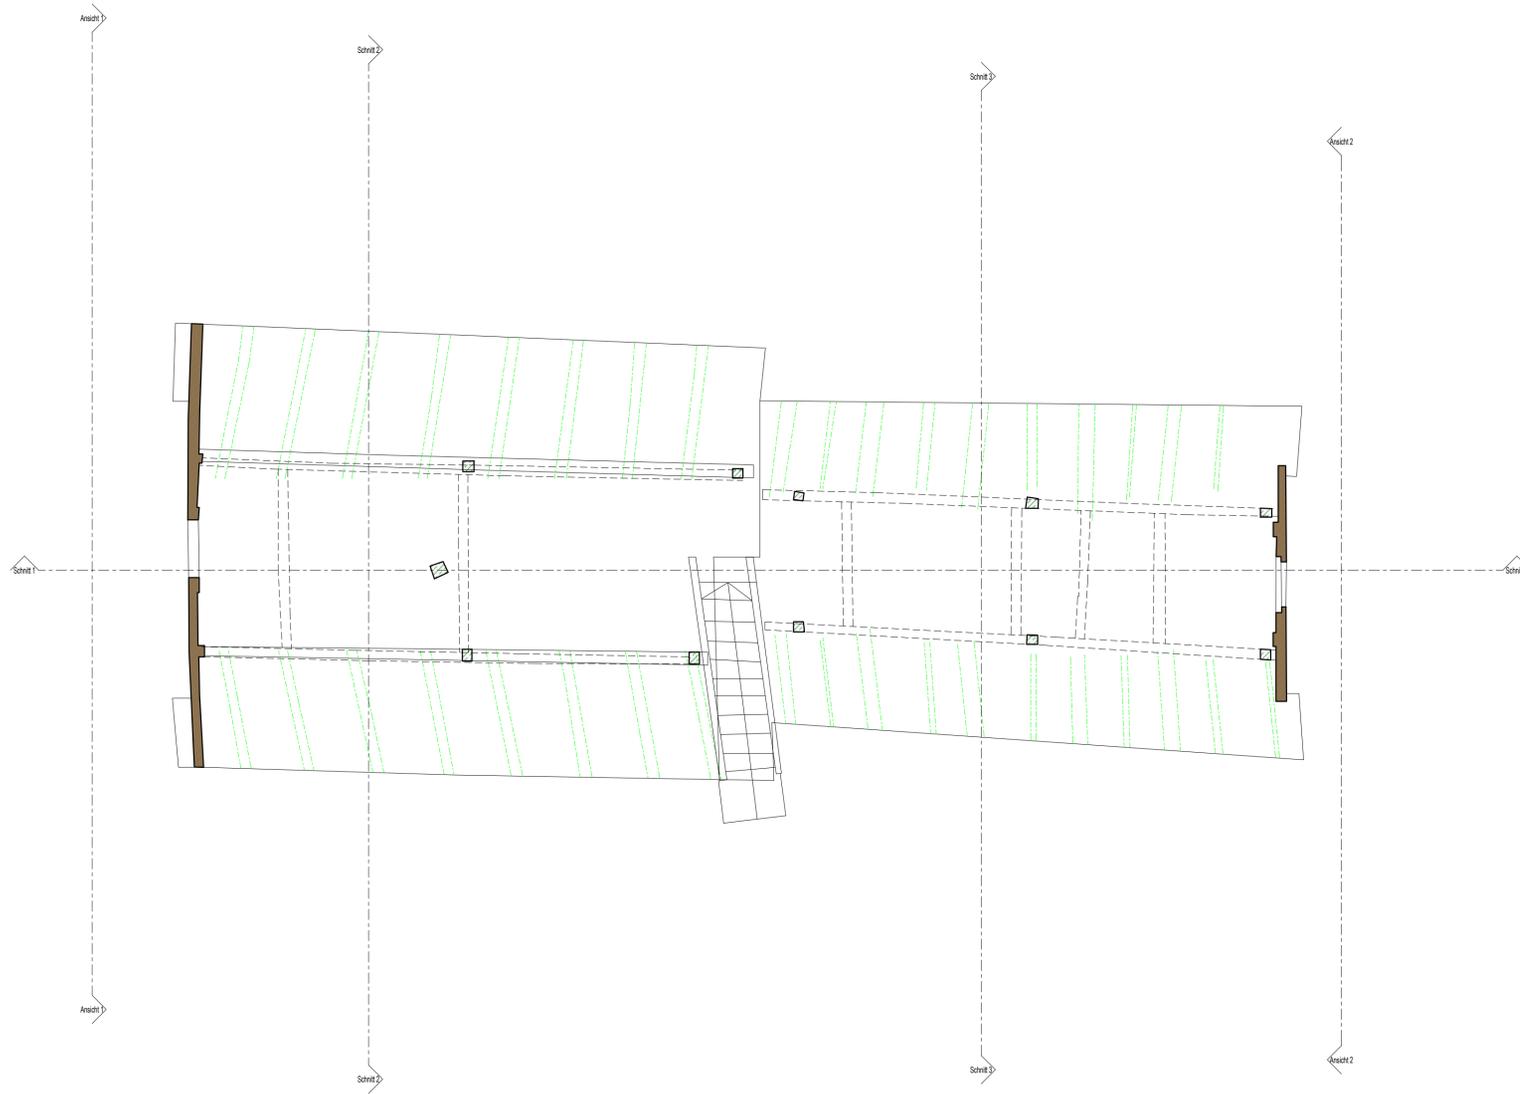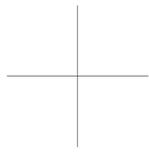


Bestandsplan
2. Dachgeschoss
Dinkelsbühl, Koppengasse 3




Maßstab: 1 : 50

Projektnr.: [Redacted]


Gefertigt: 30.10.2018



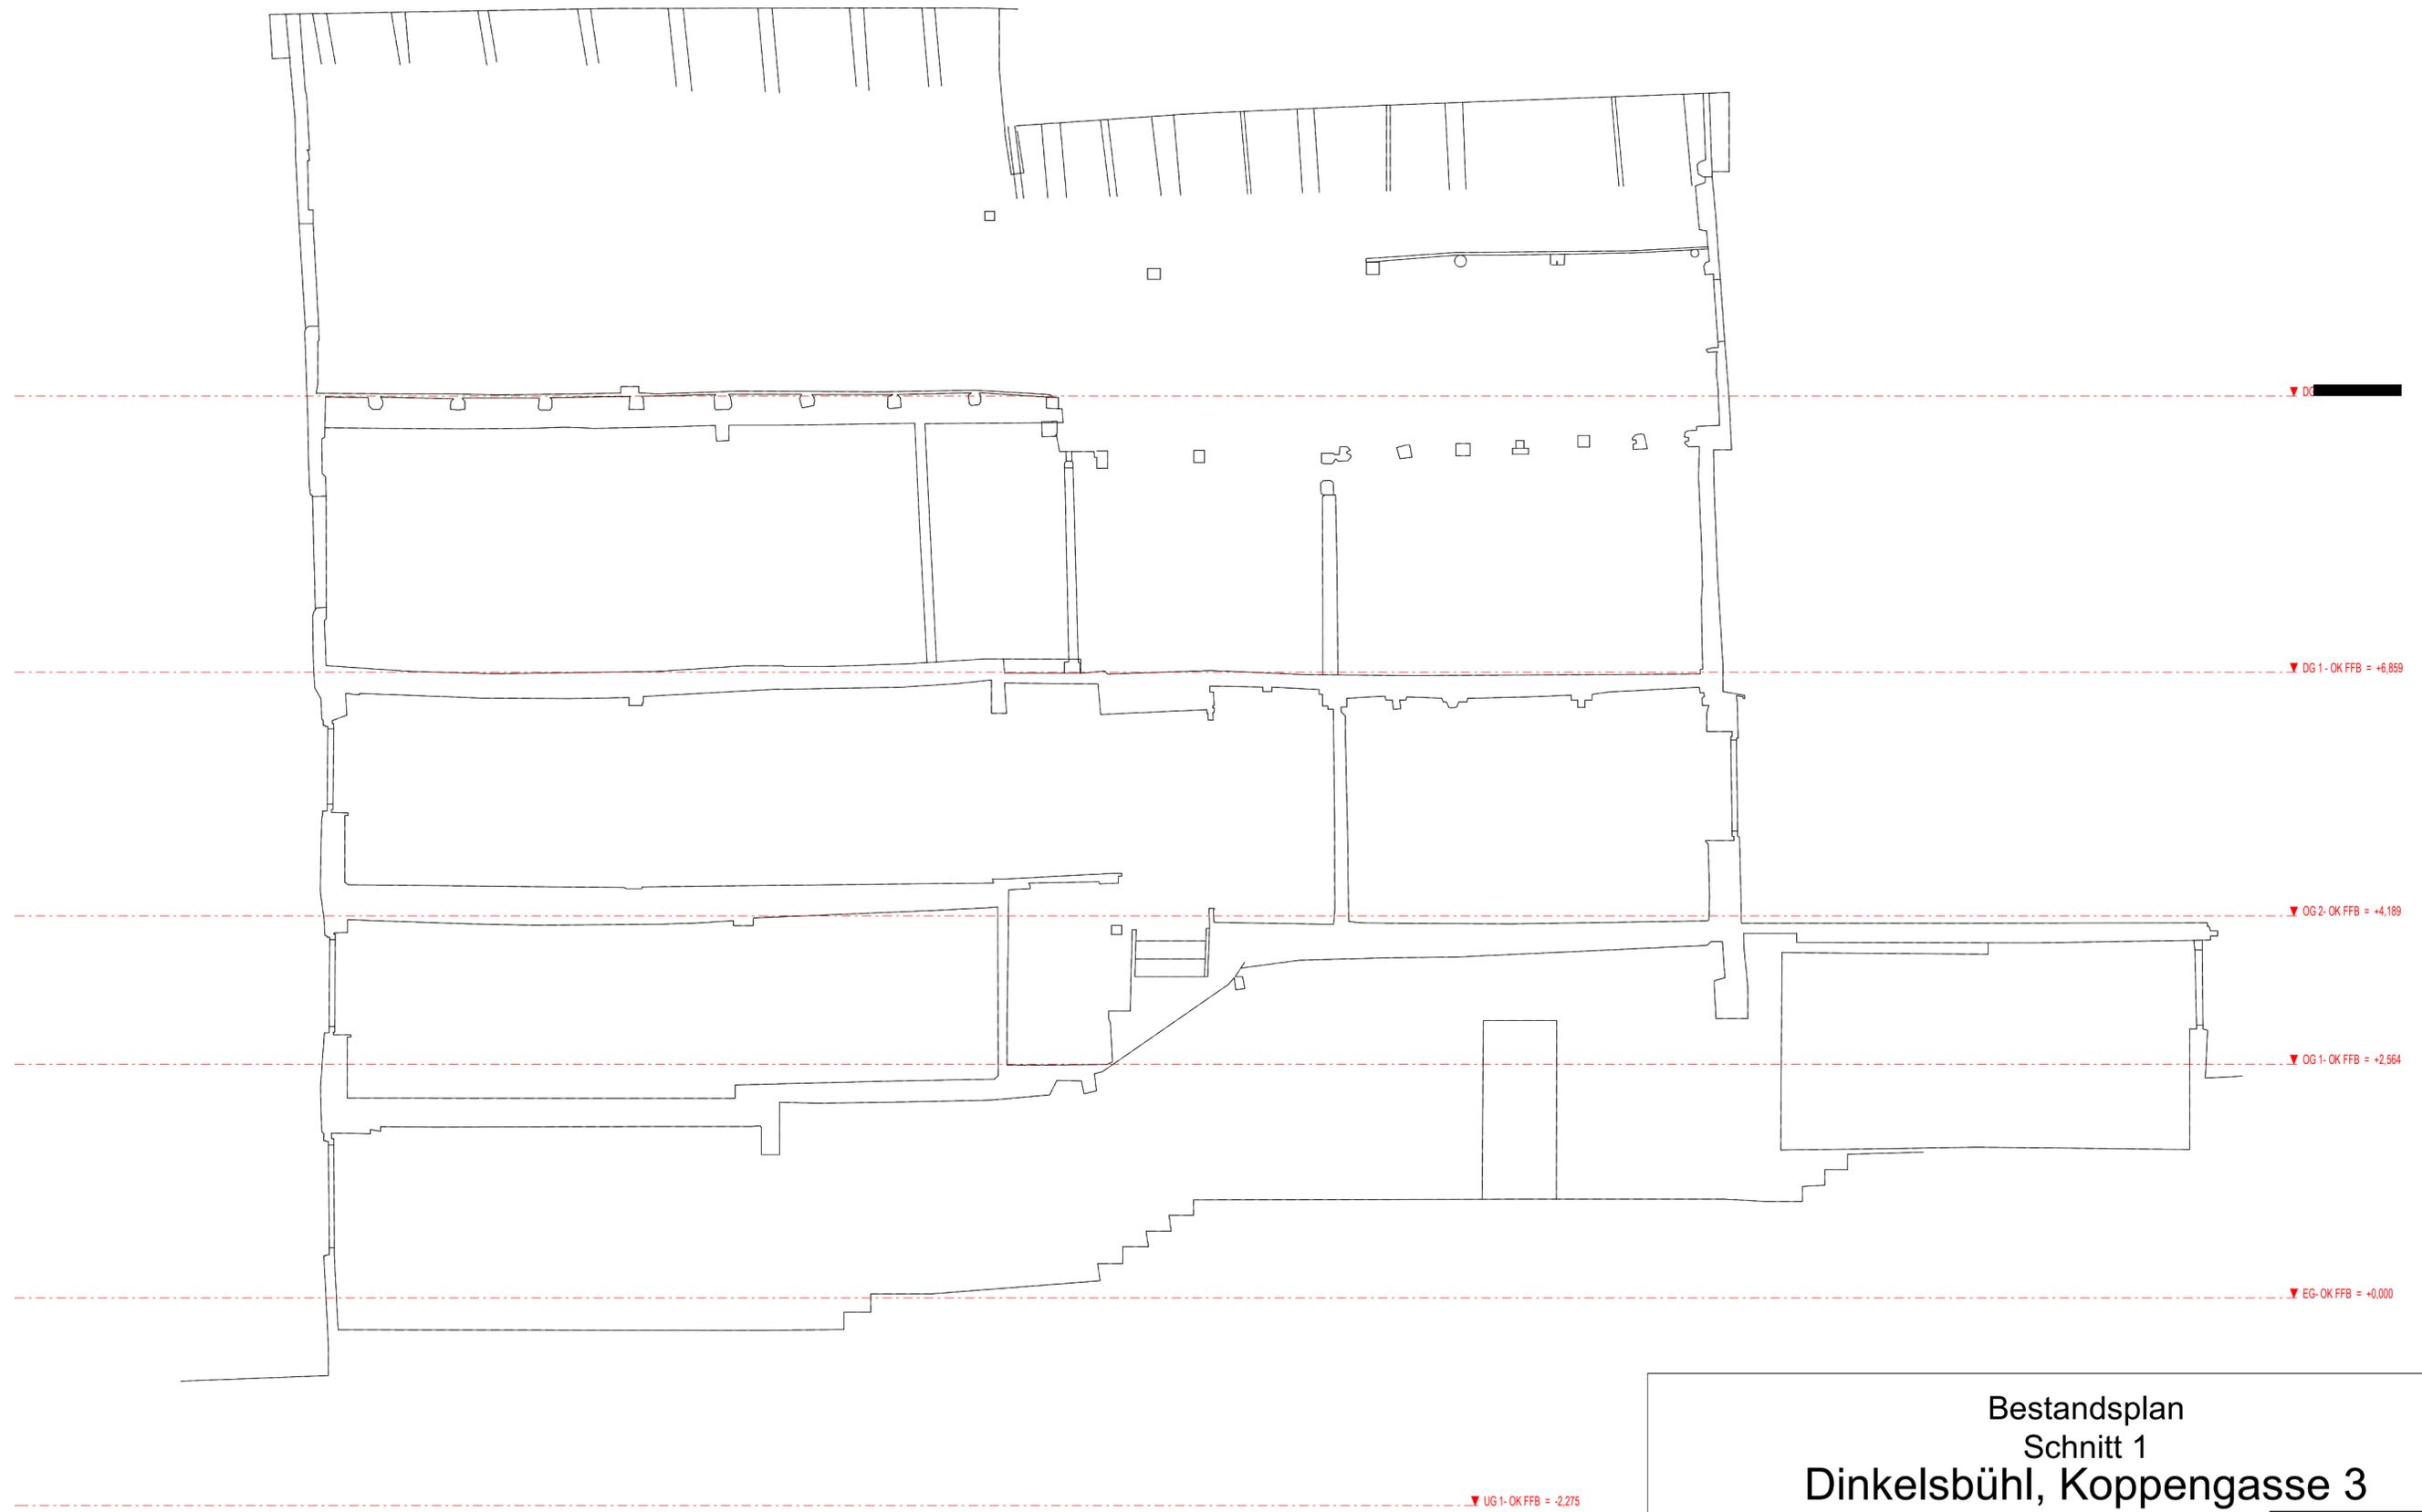

Bestandsplan
Schnitt 1
Dinkelsbühl, Koppengasse 3




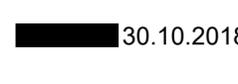


 1 : 50
 2

 30.10.2018



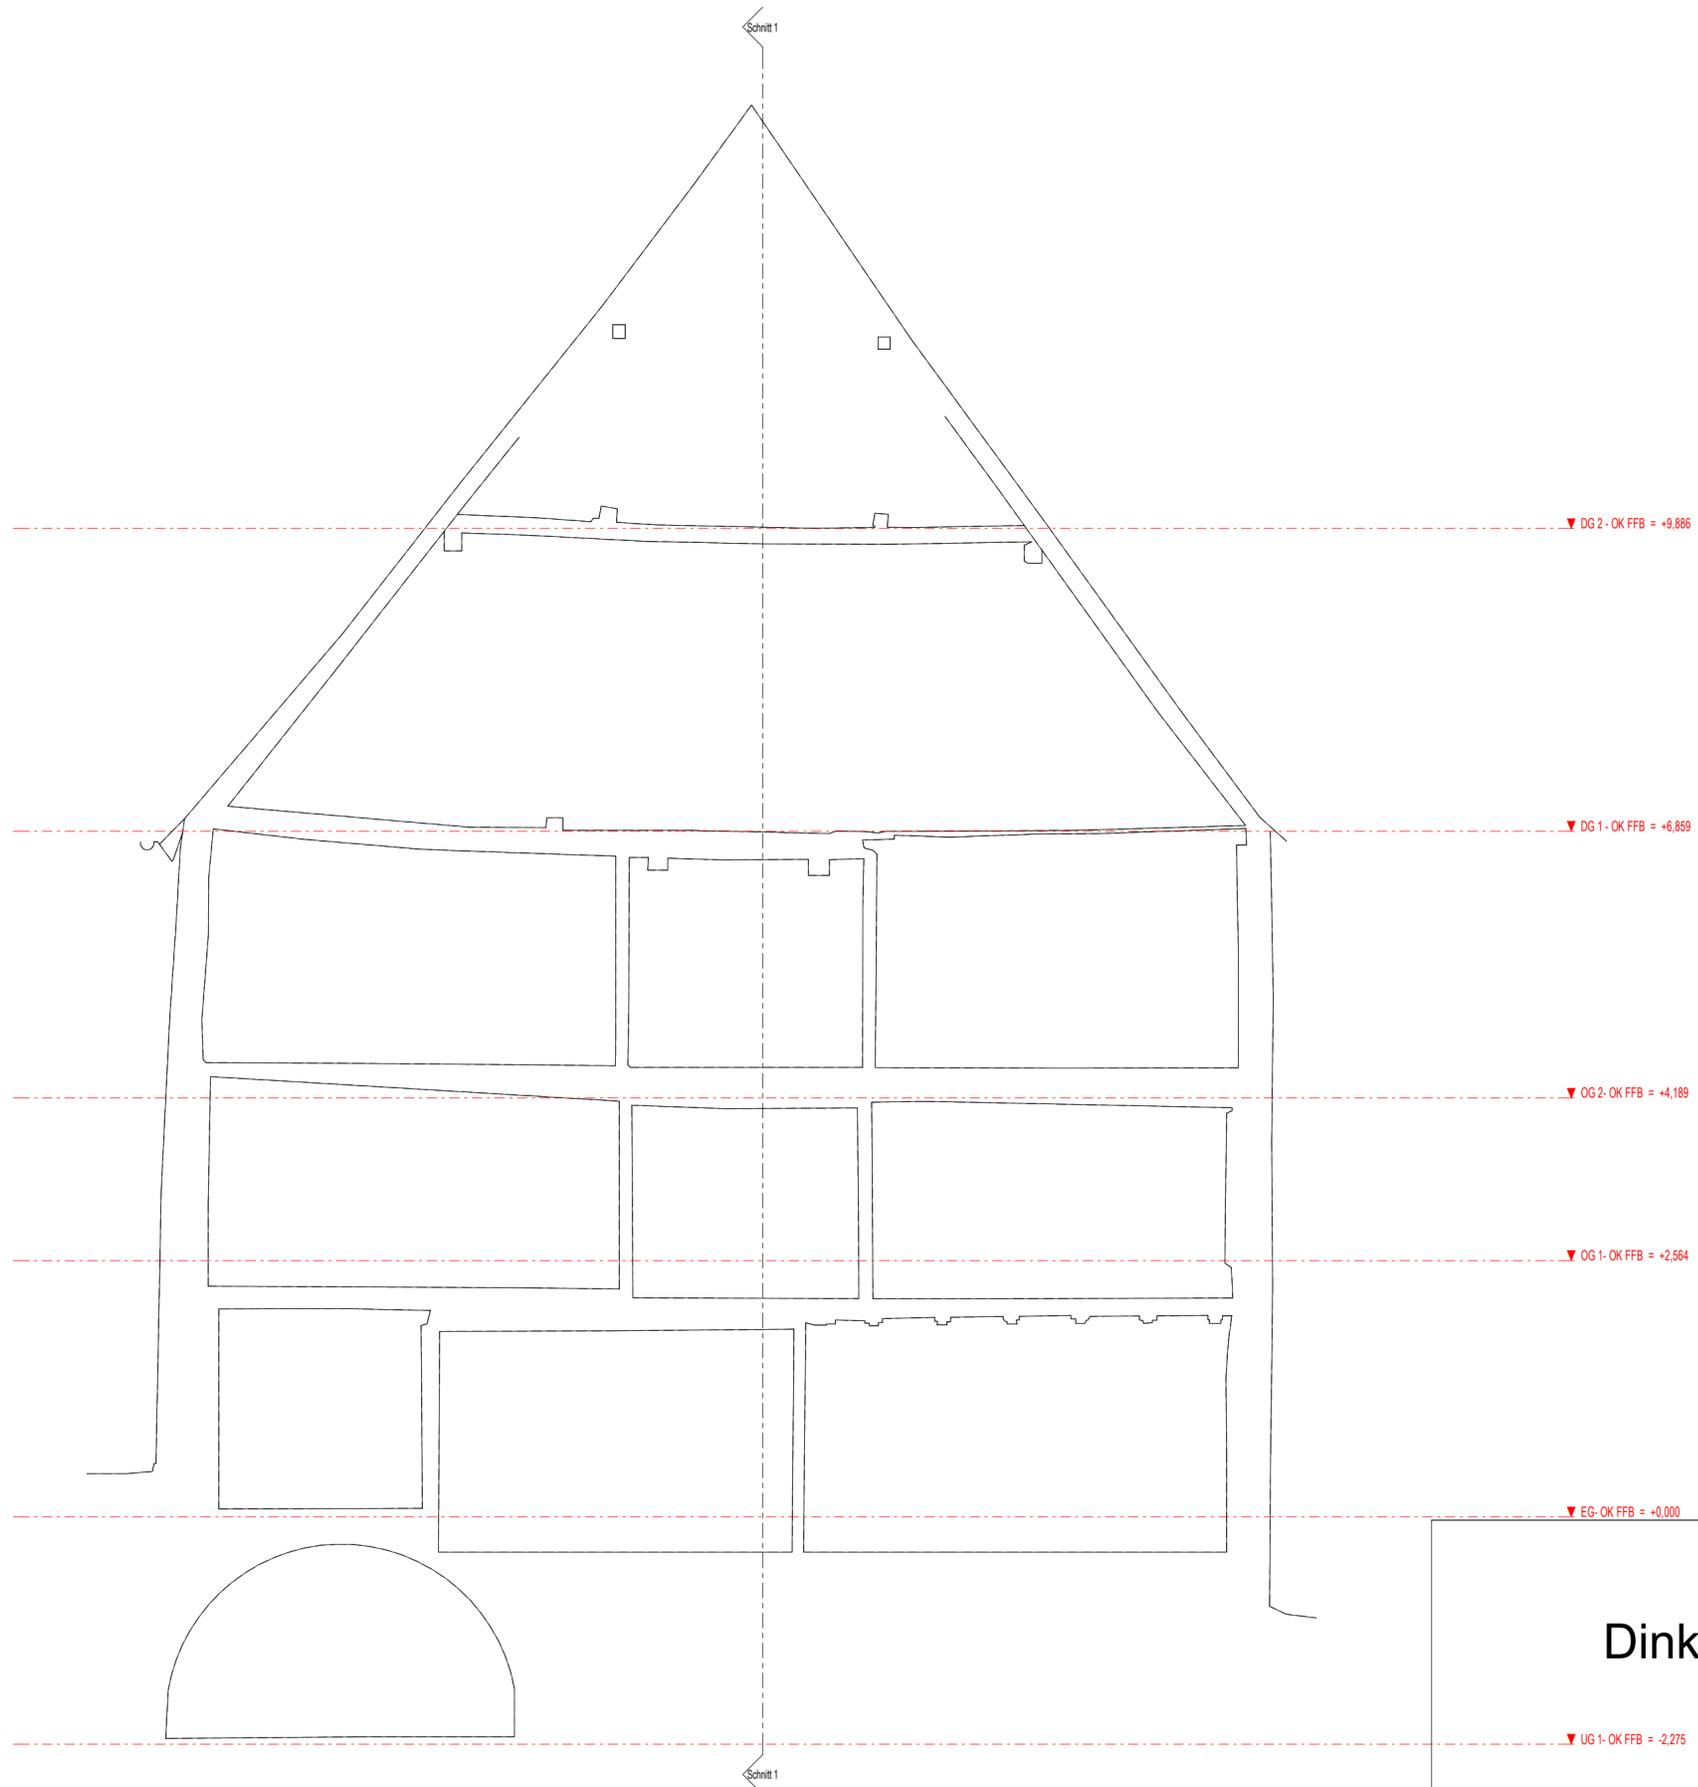

Bestandsplan
Schnitt 2
Dinkelsbühl, Koppengasse 3




Maßstab: 1 : 50


Projektnr.: [Redacted]

Gefertigt: 30.10.2018



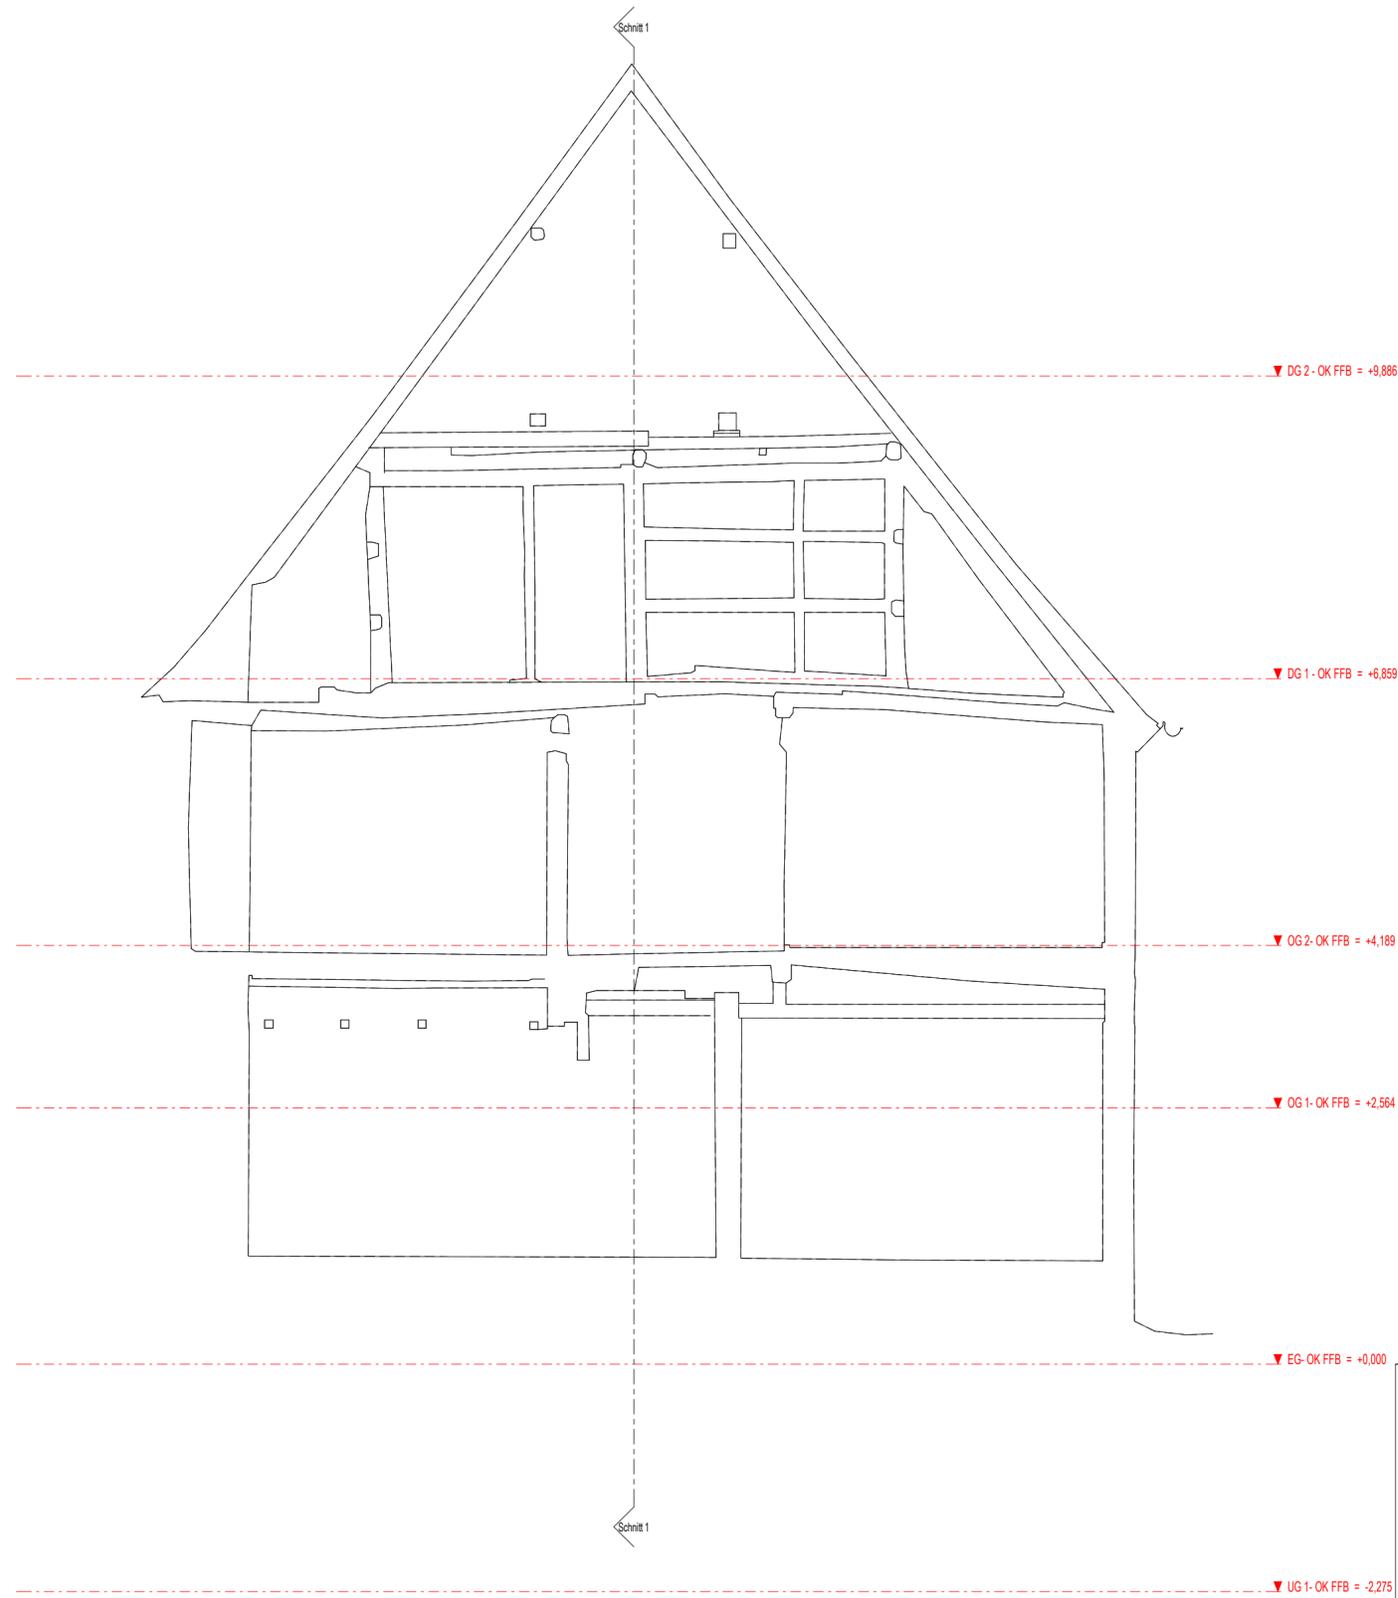

Bestandsplan
Schnitt 3
Dinkelsbühl, Koppengasse 3



Maßstab: 1 : 50

Projektnr.: [REDACTED]

Gefertigt: 30.10.2018

